


換地図

土地の所在	高岡市常国	地番	2292	地積	359.59 m ²
-------	-------	----	------	----	-----------------------

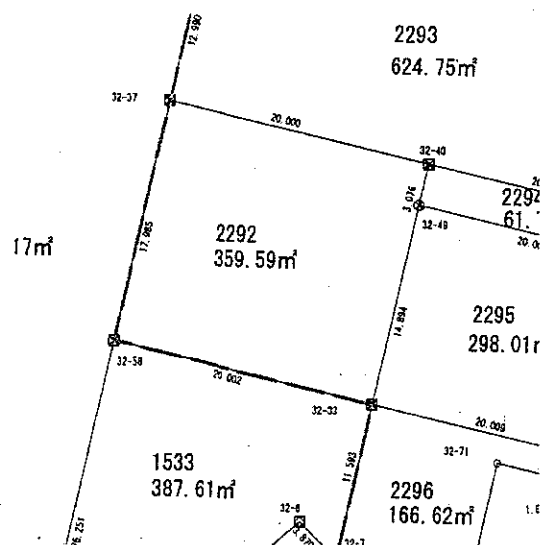

S=1:500

画地面積成果表

現場名：中田東部出来形確認測量

地番No： 3271 地番名： 32-1-17 (2292)

点名	Xn	Yn	距離	方向角	測角	Xn+1-Xn-1	Yn+1-Yn-1	Yn*(Xn+1-Xn-1)	Xn*(Yn+1-Yn-1)
32-37	75829.218	-12783.474	20.000	102-11-11	269-57-47	13.356	23.358	-170736.078744	1771218.874044
32-40	75824.996	-12763.924	3.076	192-12-57	270-01-46	-7.229	18.899	92270.406596	1433016.599404
32-49	75821.989	-12764.575	14.894	192-13-03	180-00-06	-17.564	-3.803	224196.995300	-288351.024167
32-33	75807.432	-12767.727	20.002	282-08-39	269-55-36	-10.349	-22.707	132133.206723	-1721359.358424
32-58	75811.640	-12787.282	17.985	12-13-24	270-04-45	21.786	-15.747	-278583.725652	-1193805.895080

倍面積	719.195777
面積	359.597885
地積	359.59

地番No： 3275 地番名： 32-2-1

点名	Xn	Yn	距離	方向角	測角	Xn+1-Xn-1	Yn+1-Yn-1	Yn*(Xn+1-Xn-1)	Xn*(Yn+1-Yn-1)
32-42	75777.461	-12715.114	12.286	115-00-48	260-56-57	11.198	22.218	-142383.846572	1683623.628498
32-84	75772.266	-12703.980	18.659	215-51-10	280-50-22	-20.319	0.205	258132.169620	15533.314530
32-83	75757.142	-12714.909	1.741	291-33-25	255-42-15	-14.484	-12.549	184162.741956	-950676.374958
32-88	75757.782	-12716.529	8.512	291-33-55	180-00-30	3.769	-9.537	-47928.597801	-722501.966934
32-81	75760.911	-12724.446	1.759	275-07-15	163-33-20	3.286	-9.669	-41812.529556	-732532.248459
32-46	75761.068	-12726.198	19.788	34-03-51	298-56-36	16.550	9.332	-210618.576900	707002.286576

倍面積	448.639253
面積	224.3196265
地積	224.31

地番No： 3276 地番名： 32-2-2

点名	Xn	Yn	距離	方向角	測角	Xn+1-Xn-1	Yn+1-Yn-1	Yn*(Xn+1-Xn-1)	Xn*(Yn+1-Yn-1)
32-84	75772.266	-12703.980	1.105	115-02-08	259-10-58	14.656	11.931	-186189.530880	904038.905646
32-41	75771.798	-12702.978	17.778	215-51-10	280-49-02	-14.878	-9.411	188994.906684	-713088.390978
32-44	75757.388	-12713.391	0.329	215-51-40	180-00-30	-14.677	-10.606	186594.439707	-803482.857128
32-82	75757.121	-12713.584	1.137	267-16-43	231-25-03	-0.321	-1.329	4081.060464	-100681.213809
32-45	75757.067	-12714.720	0.203	291-38-40	204-21-57	0.021	-1.325	-267.009120	-100378.113775
32-83	75757.142	-12714.909	18.659	35-51-10	284-12-30	15.199	10.740	-193253.901891	813631.705080

倍面積	40.035036
面積	20.0175180
地積	20.01